

# BESTANDSPLAN

A	B	C
D	E	F








BAUVORHABEN:

**WOHNHAUS** 2102 KLEINENGERSDORF HAUSWEINGÄRTEN 6

GST.NR.:60/2

EZ.:

KG.: KLEINENGERSDORF

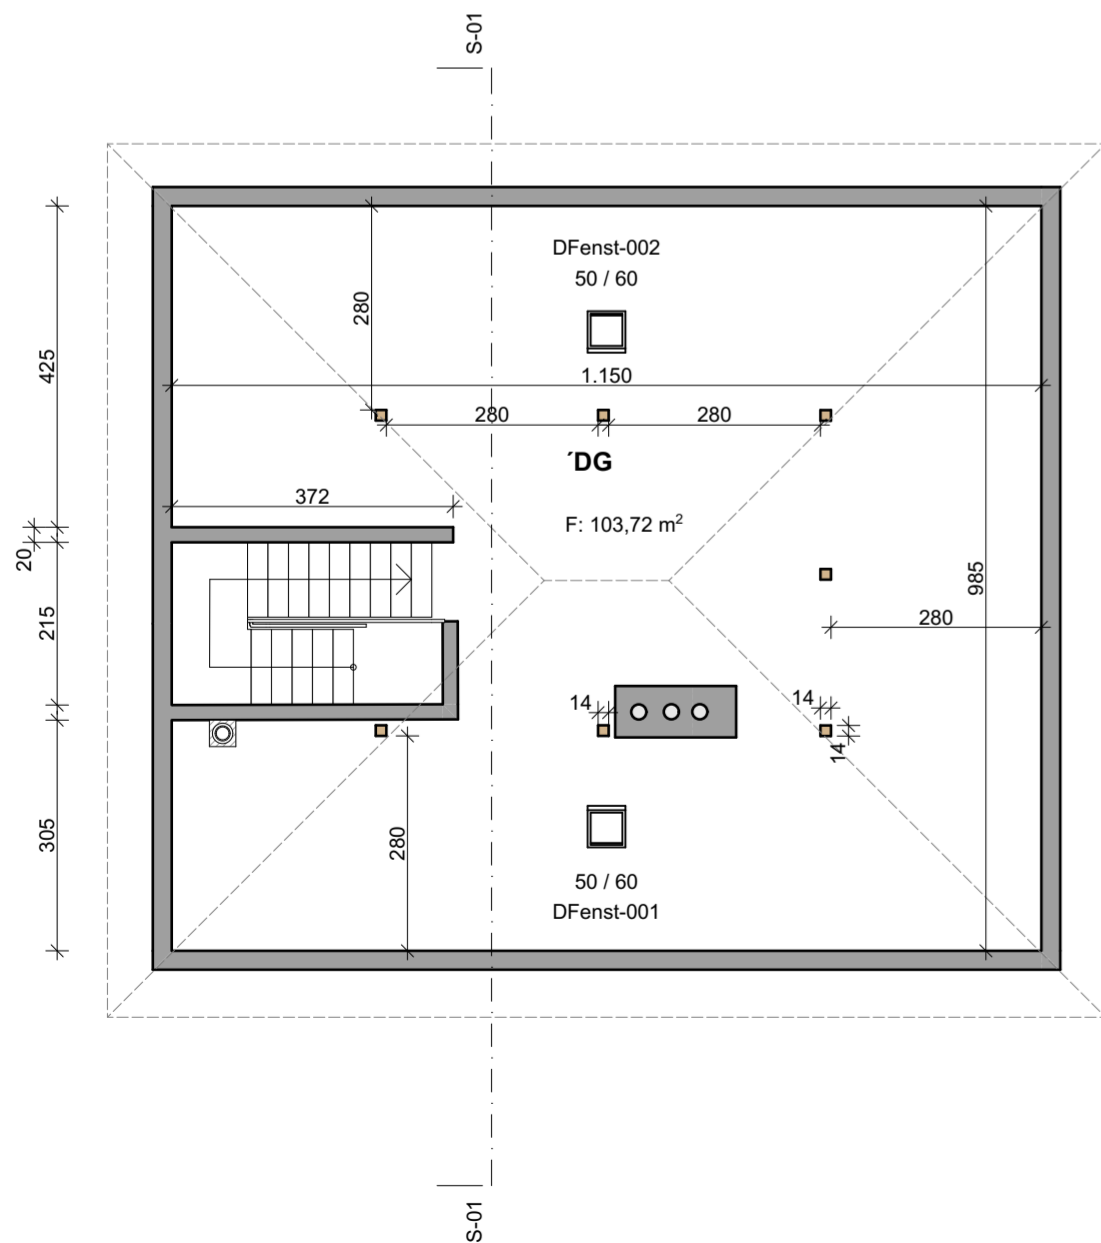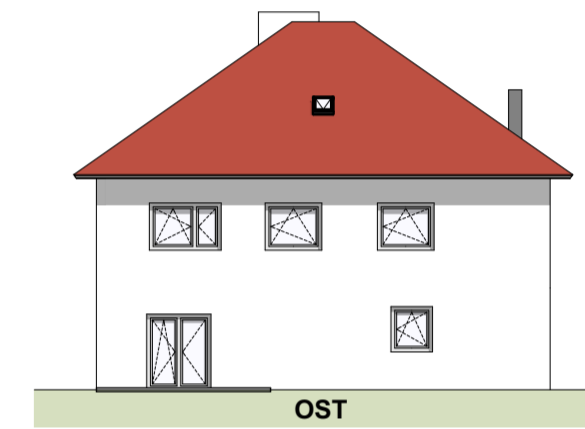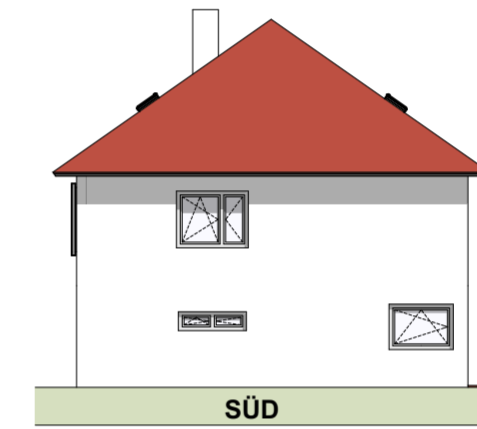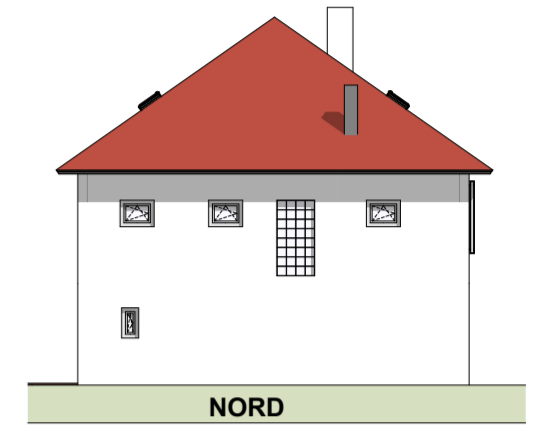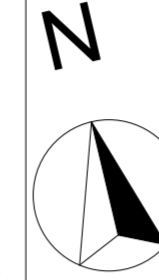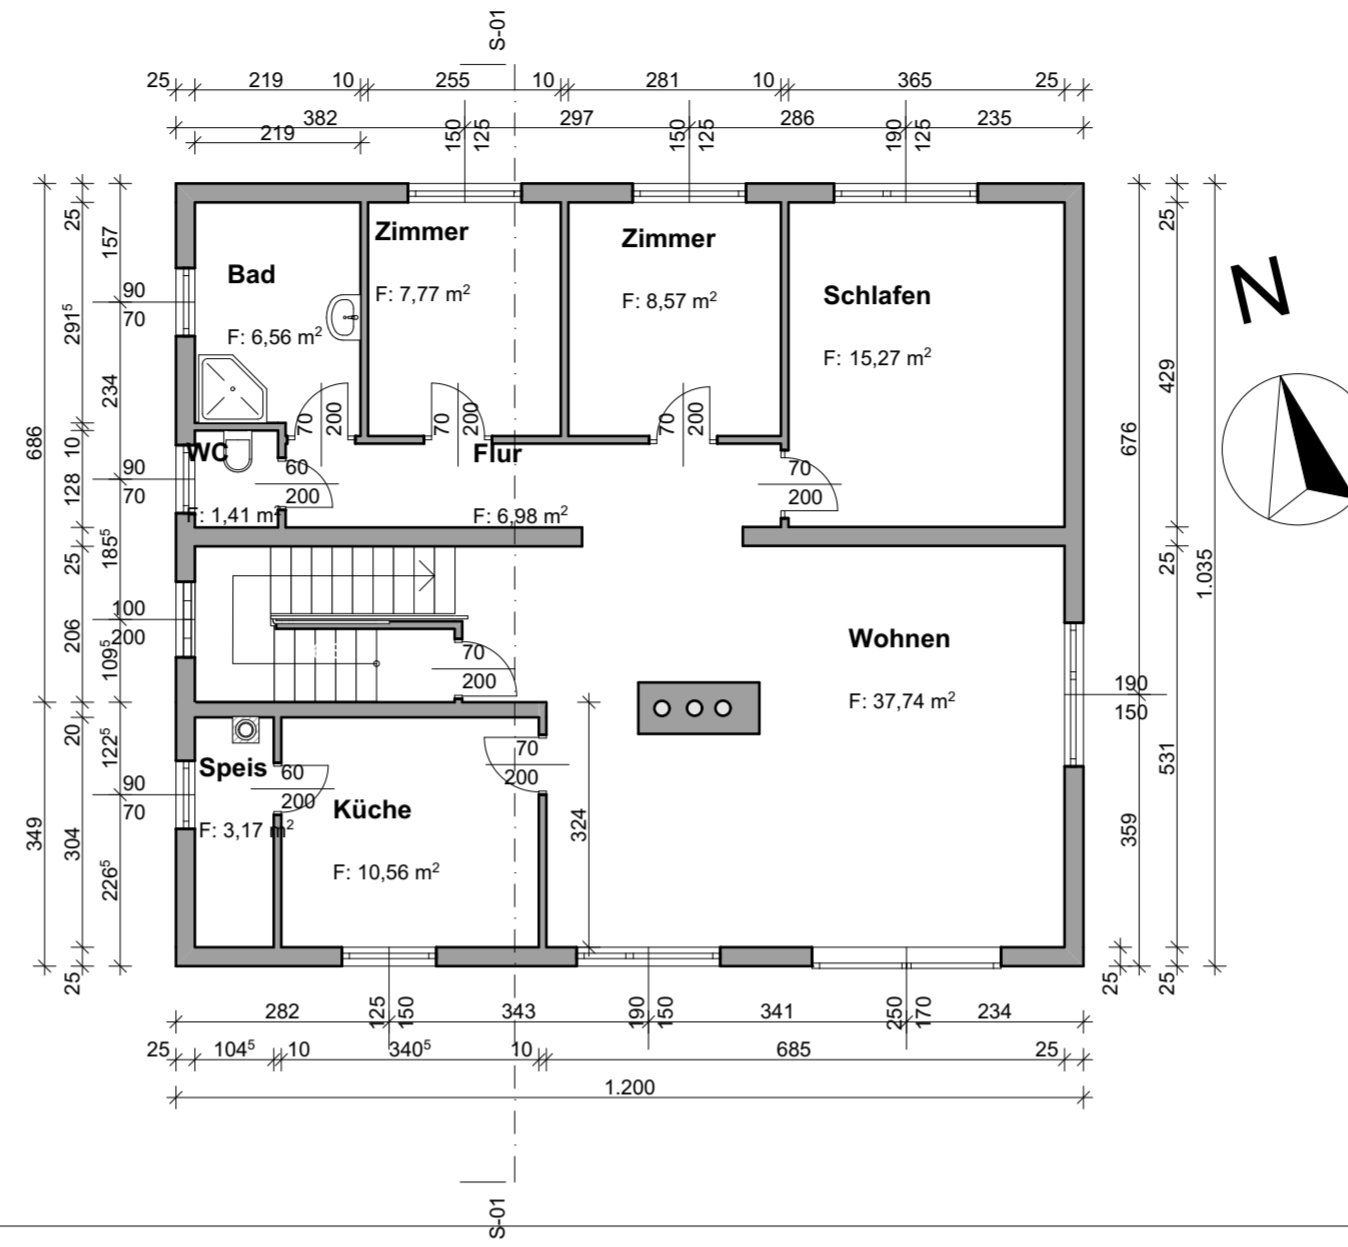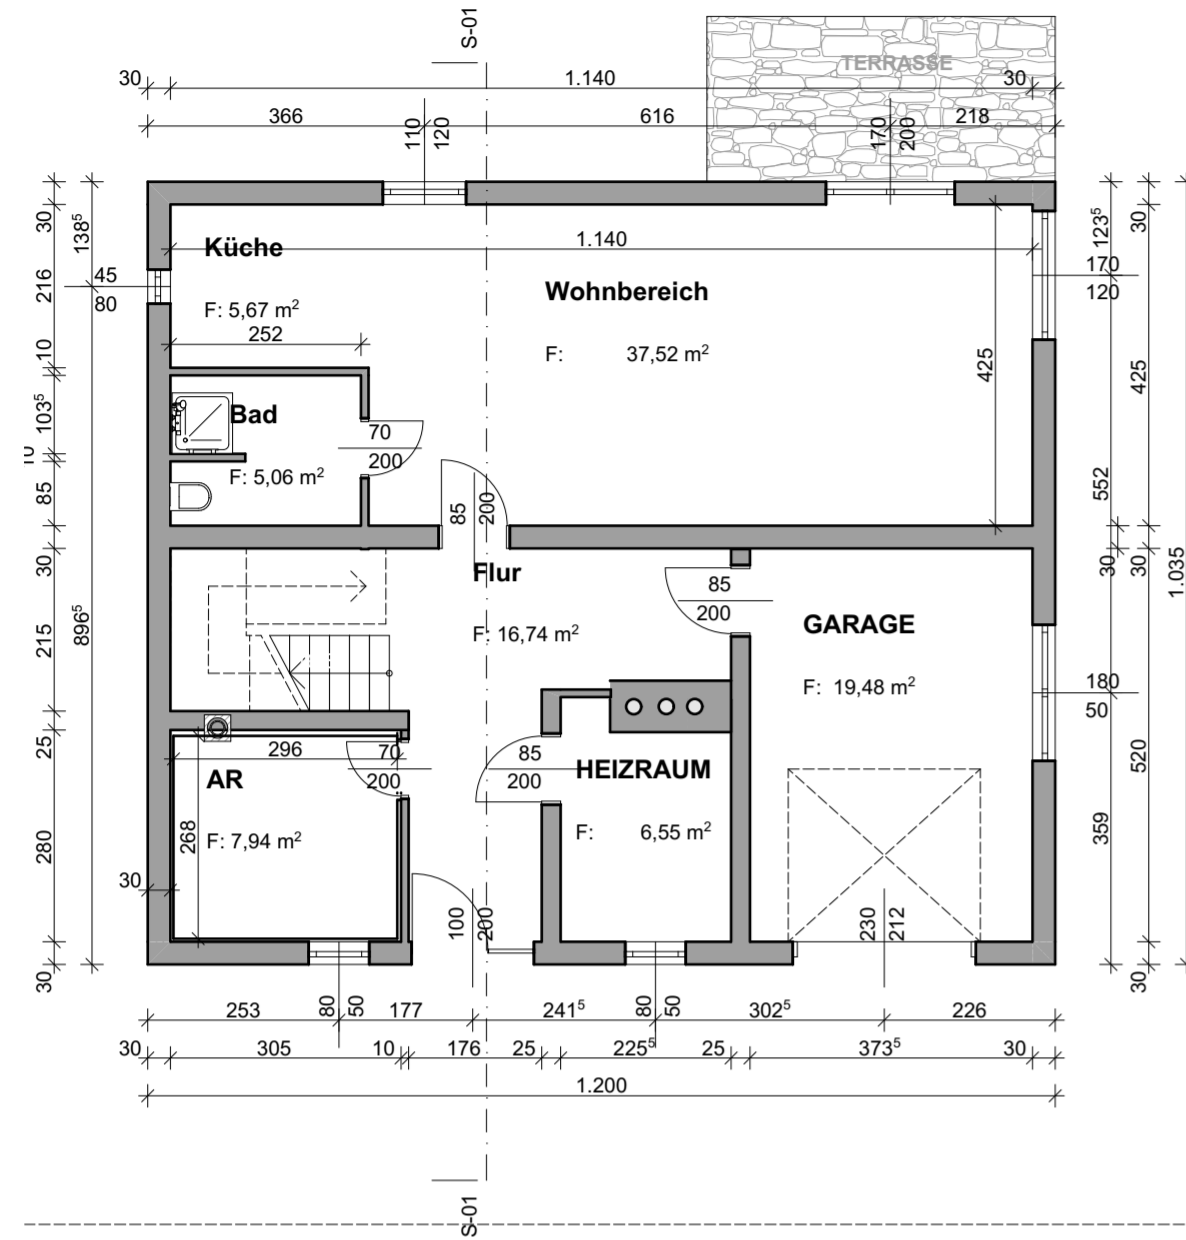

S-01

Schnitt

1:100

Raumbuch		
Geschoss	Raumnamen	Netto-Grundfläche
<b>UG</b>		
	AR	7,94
	HEIZRAUM	6,55
	Bad	5,06
	Flur	16,74
	GARAGE	19,48
	Küche	5,67
	Wohnbereich	37,52
	<b>Summe UG</b>	<b>98,96 m<sup>2</sup></b>
<b>EG</b>		
	Bad	6,56
	Flur	6,98
	Küche	10,56
	Schlafen	15,27
	Speis	3,17
	WC	1,41
	Wohnen	37,74
	Zimmer	7,77
	Zimmer	8,57
	<b>Summe EG</b>	<b>98,03 m<sup>2</sup></b>
<b>DG</b>		
	DG	103,72
	<b>Summe DG</b>	<b>103,72 m<sup>2</sup></b>
	<b>17</b>	<b>300,71 m<sup>2</sup></b>